


Situation parcellaire

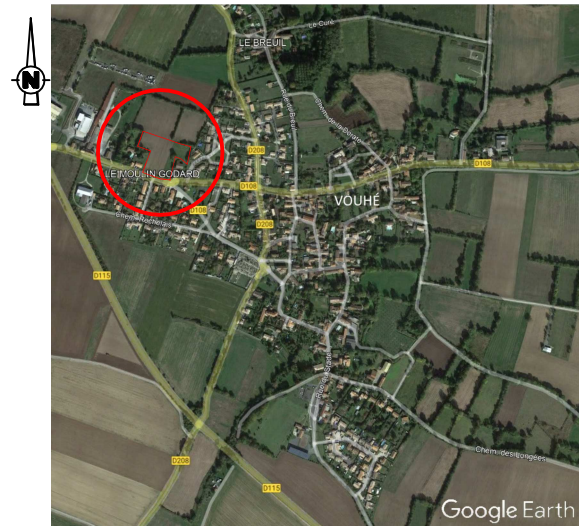

Légende

- | | |
|---|--|
|  | Périmètre du lotissement |
|  | Parcellaire |
|  | Bordure T2 vue 0.14 m |
|  | Bordure CR2 vue 0.00 m |
|  | Bordure structurante PVC |
|  | Enrobé |
|  | Béton désactivé ou similaire |
|  | Chemin piéton calcaire stabilisé ou similaire |
|  | Pelouse |
|  | Massif arbustif |
|  | Haie champêtre en fond de lot à planter par l'acquéreur |
|  | Zone non aedificandi |
|  | Arbre projeté |
|  | Candélabre projeté |
|  | Parking du midi fixe, compris dans les parcelles et ouvert sur le domaine public 6m x 5m |
|  | Parking du midi non fixe, compris dans les parcelles et ouvert sur le domaine public 6m x 5m |

Position des coffrets et regards
(Electricité, Télécom, eau potable)
Recolement du 09/10/2023

- Electricité
- Télécom
- Eau potable



Photos non contractuelles

Tabouret de branchement
eaux usées



Photo non contractuelle

Borne nouvelle

0.00 Altitude terrain naturel

CHARENTE-MARITIME
COMMUNE DE VOUHÉ


Lotissement "Le Meunier"

Permis d'Aménager n° PA 017482 22 A0002 M01

PLAN DE BORNAGE ET DE VENTE DEFINITIF

LOT 11

Section ZB n° 135 - Superficie : 420 m²

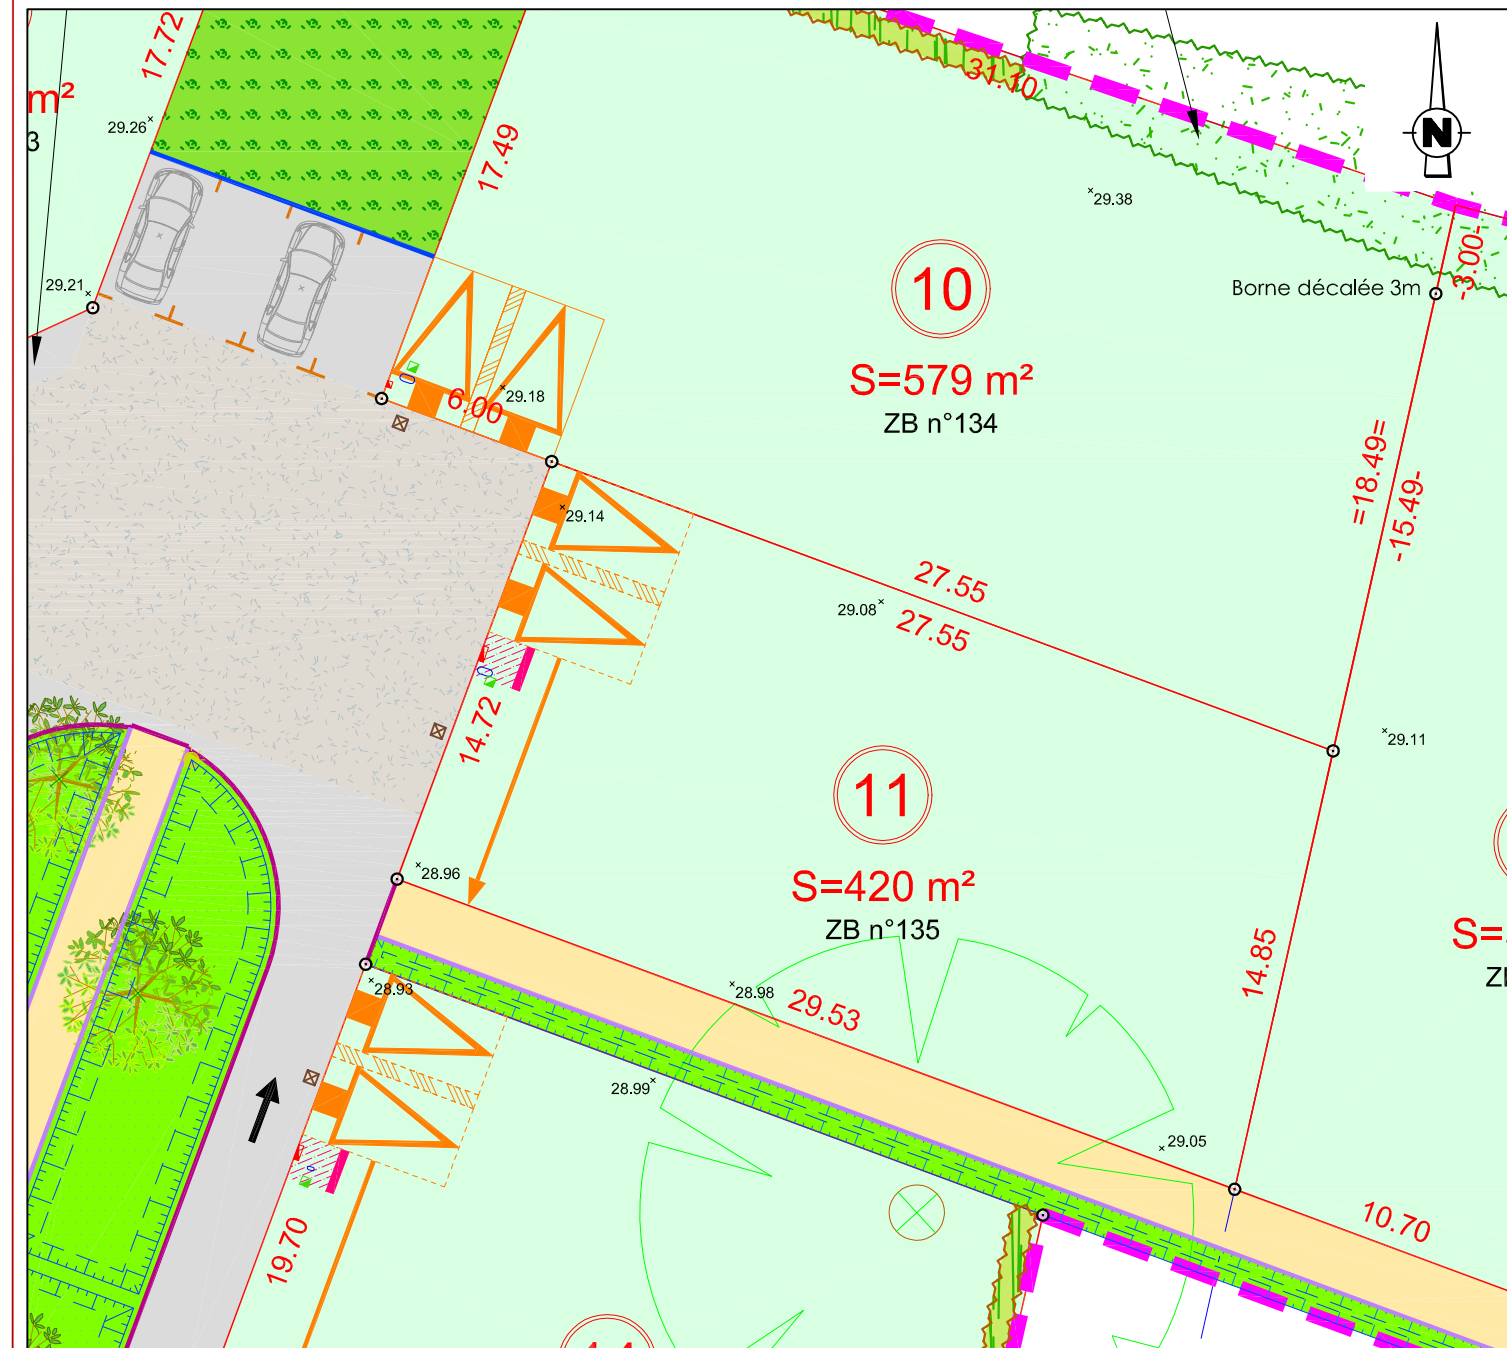

ATTENTION

Construction:

L'adaptation de la construction au terrain sera étudiée en tenant compte du niveau et de la position de la voie nouvelle ainsi que des réseaux créés.

Ouvrages hors sols:

Avant tout projet de construction, les acquéreurs devront impérativement vérifier le positionnement définitif des ouvrages (eau potable, eaux usées, électricité, télécom, candélabres).



Cabinet **LEGLISE** **MOUNITZ** **C**onseils

Echelle : $\frac{1}{250}$
(Format A3 - 297 x 420 mm)