


## Plan de situation



## Situation parcellaire

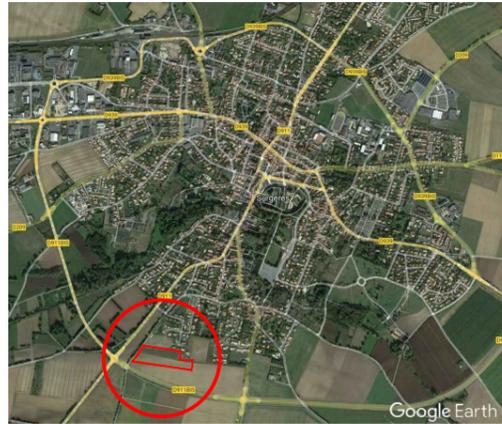

## Légende

- Périmètre du lotissement
- Limite tranche 1 / tranche 2
- Parcellaire
- Bordure T2 vue 0.14 m
- Bordure CR2 vue 0.00 m
- Bordure structurante PVC
- Caniveau type CC1
- Enrobé
- Béton désactivé ou similaire
- Chemin piéton calcaire stabilisé ou similaire
- Stationnement en pavés à joints enherbés
- Pelouse
- Massif arbustif
- Haie champêtre en fond de lot, plantée par l'aménageur
- Haie à planter
- Zone non aedificandi
- Arbre projeté
- Candélabre projeté
- Parking du midi fixe, compris dans les parcelles et ouvert sur le domaine public 6m x 5m
- Parking du midi non fixe, compris dans les parcelles et ouvert sur le domaine public 6m x 5m



Coffret électrique  
(Recolement Inéo Equans  
du 18/07/2023)



Regard télécom  
(Recolement Charpentier TP  
du 04/07/2023)



Sortie eau potable  
(Recolement CLMC  
du 18/07/2023)



Tabouret de branchement  
eaux usées  
(Recolement Charpentier TP  
du 04/07/2023)

Photo non contractuelle

Photo non contractuelle

0.00 Altitude terrain naturel


# CHARENTE-MARITIME COMMUNE DE SURGÈRES

*Lotissement "Le Pérot du Midi"*

Permis d'Aménager n° PA 017.434.22.A0006 et PA 017.434.22.A0006 M01

## PLAN DE BORNAGE ET DE VENTE DÉFINITIF LOT 22

Section YB n° 72 - Superficie : 311 m<sup>2</sup>

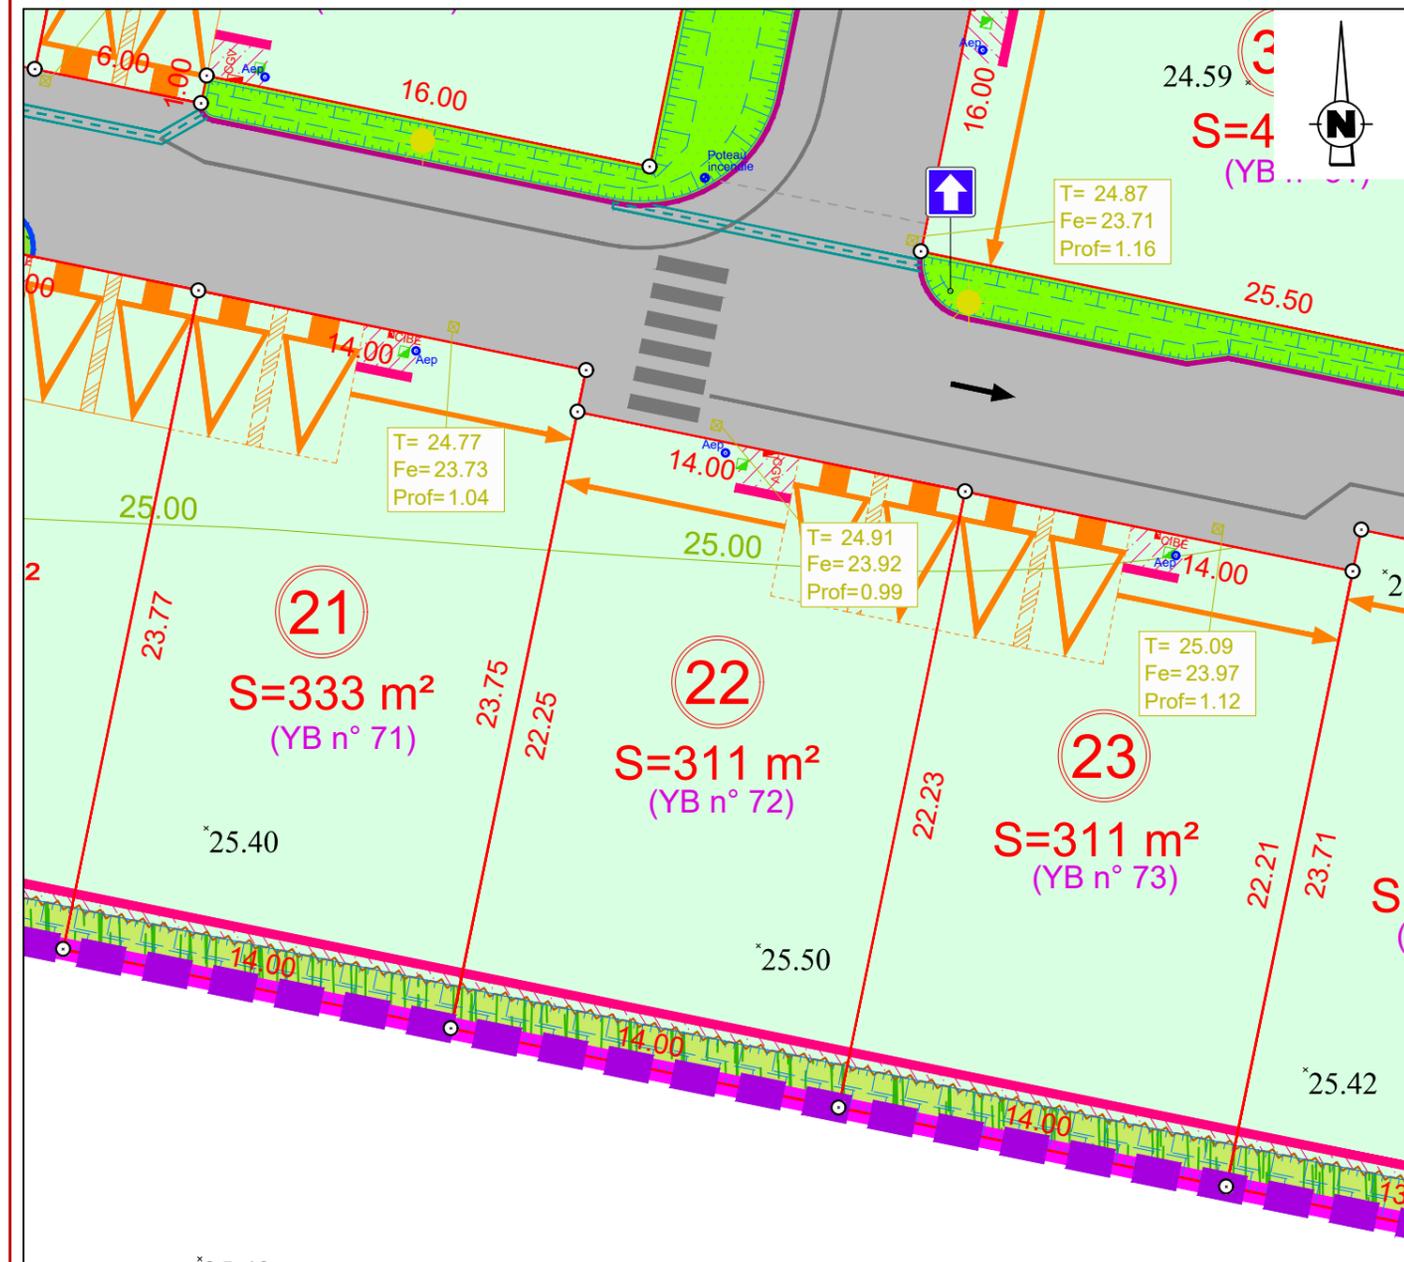

### ATTENTION

Construction:  
L'adaptation de la construction au terrain sera étudiée en tenant compte du niveau et de la position de la voie nouvelle ainsi que des réseaux créés.



Cabinet LEGLISE MOUNITZ Conseils

Echelle : 1/250  
(Format A3 - 297 x 420 mm)