### Plan de situation



### Situation parcellaire



Coffret éléctricité ( Recolement Inéo Equans

du 18/07/2023 )

Regard télécom ( Recolement Charpentier TP

du 04/07/2023 )

Sortie eau potable

( Recolement CLMC

du 18/07/2023 )

Tabouret de branchement

eaux usées (Recolement Charpentier TP

du 04/07/2023 )

Altitude terrain naturel

Photo non contractuelle

Photo non contractuelle

## Légende \_\_\_\_

- Périmètre du lotissement
- Limite tranche 1 / tranche 2
- Parcellaire
- Bordure T2 vue 0.14 m
- Bordure CR2 vue 0.00 m
- Bordure structurante PVC
- Caniveau type CC1
- Enrobé
- W- 1/2 W
- Chemin piéton calcaire stabilisé ou similaire

Béton désactivé ou similaire

- Stationnement en pavés à joints enherbés
- Pelouse
- Massif arbustif
- Haie champêtre en fond de lot, plantée par l'aménageur
- Haie à planter
- Zone non aédificandi
- Arbre projeté
- Candélabre projeté
- Parking du midi fixe, compris dans les parcelles et ouvert sur le domaine public 6m x 5 m
- Parking du midi non fixe, compris dans les parcelles et ouvert sur le domaine public 6m x 5 m
- Borne nouvelle

# Borne existante Affaire 21.166


### CHARENTE-MARITIME COMMUNE DE SURGÈRES

Lotissement "Le Pérot du Midi"

Permis d'Aménager n° PA 017.434.22.A0006 et PA 017.434.22.A0006 M01

## PLAN DE BORNAGE ET DE VENTE DÉFINITIF LOT 24

Section YB n° 74 - Superficie : 308 m²

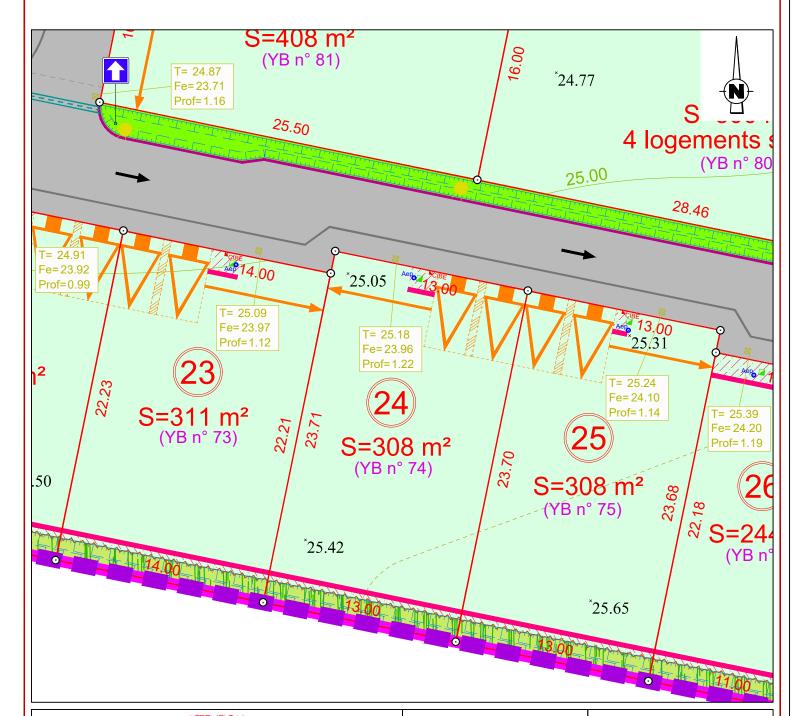

#### <u>ATTENTION</u>

L'adaptation de la construction au terrain sera étudiée en tenant compte du niveau et de la position de la voie nouvelle ainsi que des réseaux créés.



