


Plan de situation



Situation parcellaire

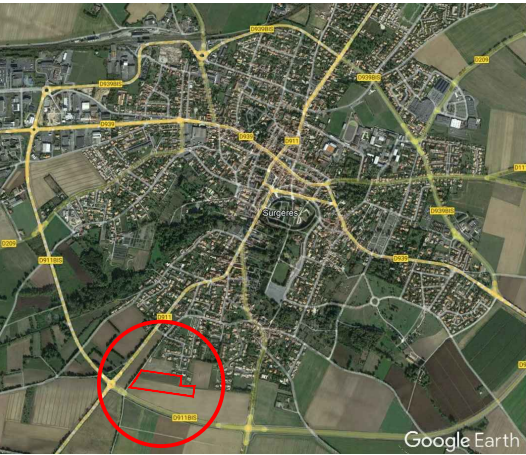

Légende

- Périmètre du lotissement
 - Limite tranche 1 / tranche 2
 - Parcellaire
 - Bordure T2 vue 0.14 m
 - Bordure CR2 vue 0.00 m
 - Bordure structurante PVC
 - Caniveau type CC1
 - Enrobé
 - Béton désactivé ou similaire
 - Chemin piéton calcaire stabilisé ou similaire
 - Stationnement en pavés à joints enherbés
 - Pelouse
 - Massif arbustif
 - Haie champêtre en fond de lot, plantée par l'aménageur
 - Haie à planter
 - Zone non aedificandi
 - Arbre projeté
 - Candélabre projeté
 - Parking du midi fixe, compris dans les parcelles et ouvert sur le domaine public 6m x 5 m
 - Parking du midi non fixe, compris dans les parcelles et ouvert sur le domaine public 6m x 5 m
 - Borne nouvelle
 - Borne existante
- Coffret électricité
(Recolement Inéo Equans du 18/07/2023)
- Regard télécom
(Recolement Charpentier TP du 04/07/2023)
- Sortie eau potable
(Recolement CLMC du 18/07/2023)
- Tabouret de branchement
eaux usées
(Recolement Charpentier TP du 04/07/2023)
- Altitude terrain naturel


CHARENTE-MARITIME
COMMUNE DE SURGÈRES

Lotissement "Le Pérot du Midi"

Permis d'Aménager n° PA 017.434.22.A0006 et PA 017.434.22.A0006 M01

PLAN DE BORNAGE ET DE VENTE DÉFINITIF
LOT 8

Section YB n° 58 - Superficie : 351 m²

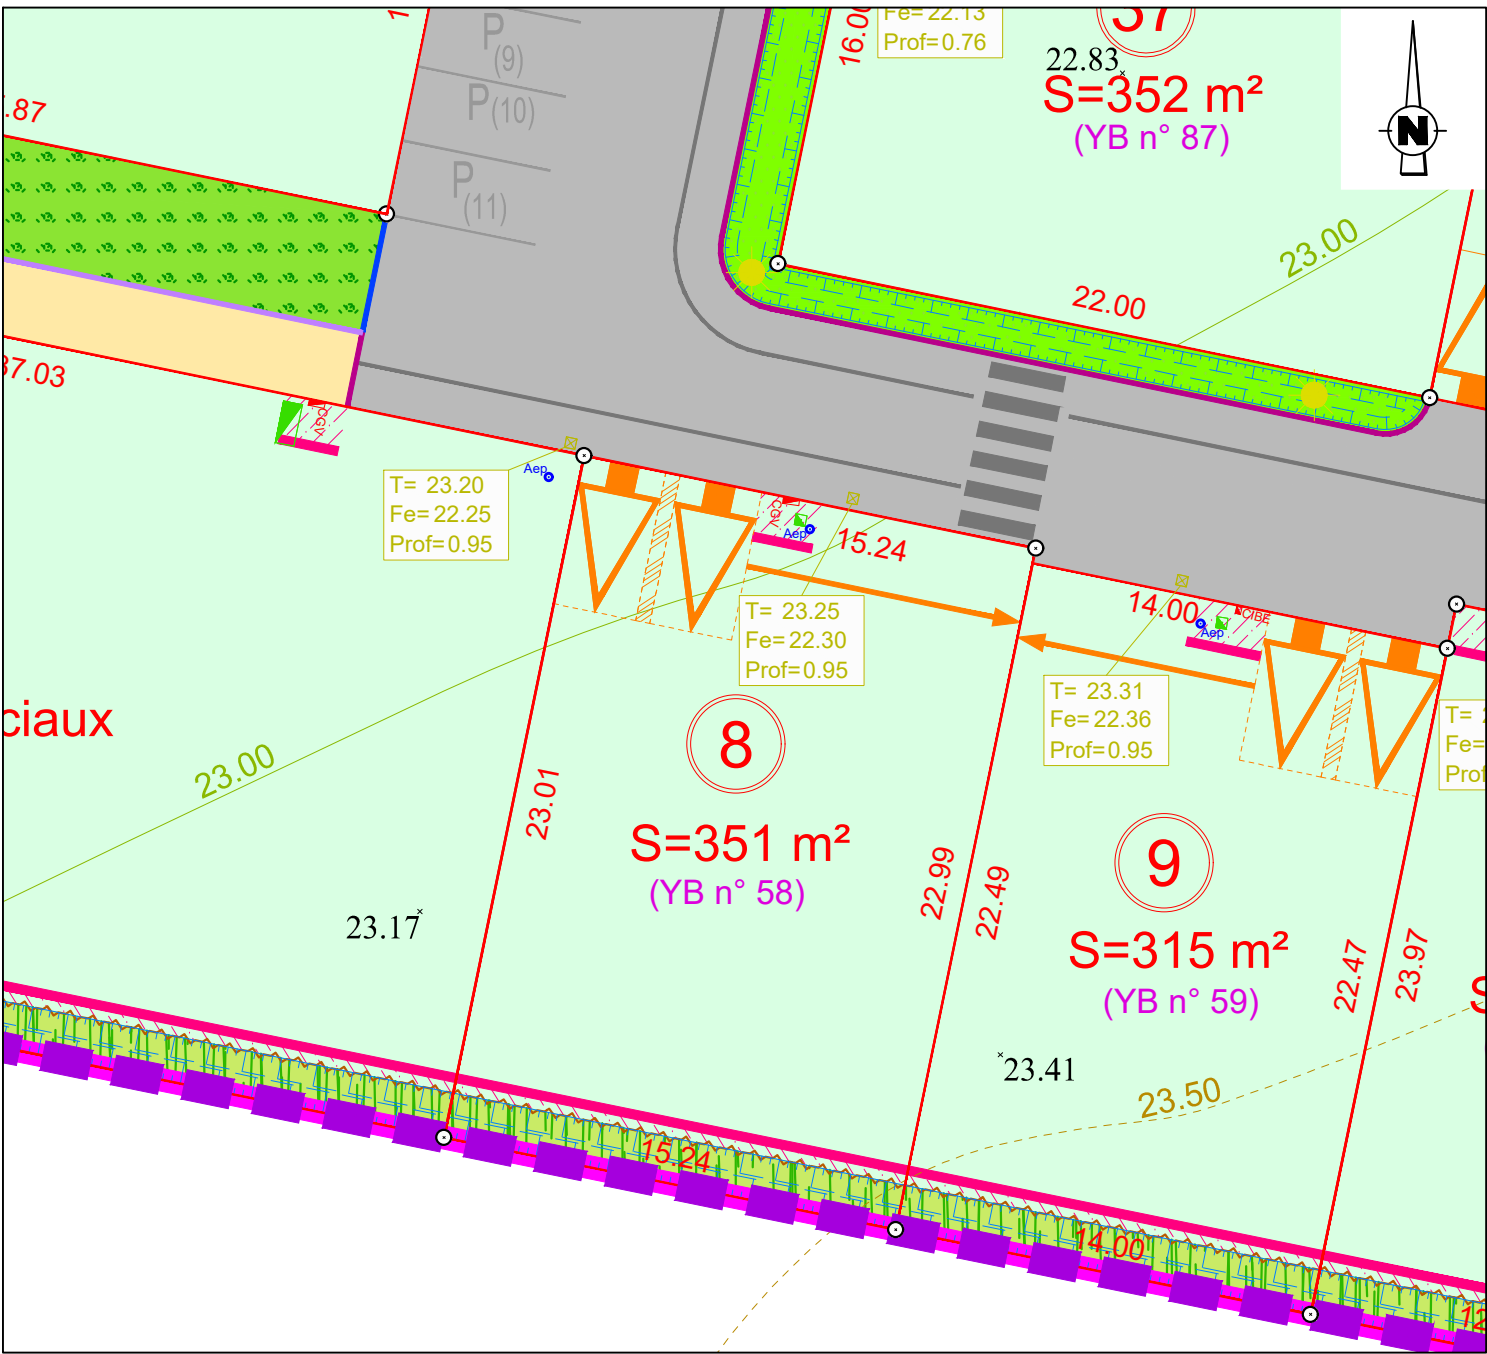

ATTENTION

Construction:
L'adaptation de la construction au terrain sera étudiée en tenant compte du niveau et de la position de la voie nouvelle ainsi que des réseaux créés.
Ouvrages hors sols:
Positions non-contractuelles, n'engagent pas la responsabilité du concepteur. Des modifications pouvant intervenir à l'exécution des travaux, avant tout projet de construction, les acquéreurs devront impérativement vérifier le positionnement définitif des ouvrages (eau potable, eaux usées, électricité, gaz, télécom, candélabres).

