
## SAINT-OUEN-D'AUNIS

Lieu-dit " Rue des Îlots "

LOTISSEMENT "Les Roseaux "

Maître d'ouvrage : " S.A.S. SAGA CITY "

## PLAN DE SITUATION

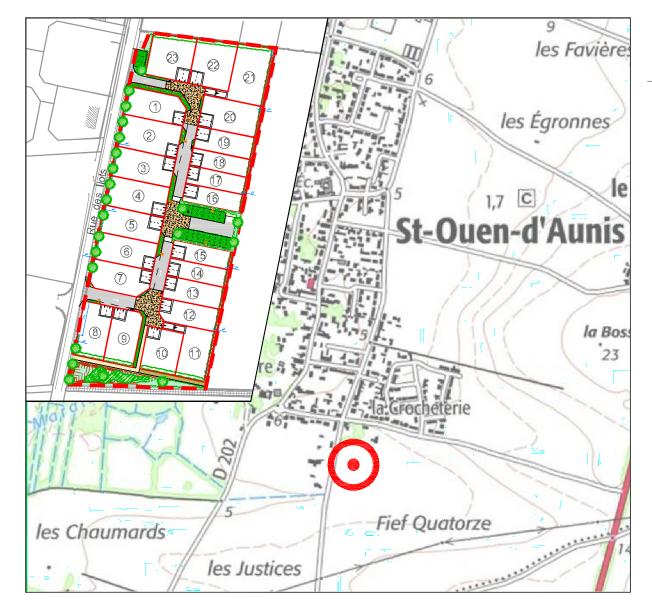


Permis d' Aménager n° 017 376 21 C 0001 délivré le 10 Février 2022 Permis d' Aménager Modificatif n° 017 376 21 C 0001 M1 délivré le 27 Juin 2022



## SIT&A CONSEIL

4 Rue de la palenne - Chagnolet 17139 DOMPIERRE SUR MER ☎: 05 46 34 13 24

ft: larochelle@siteaconseil.fr / Site internet : http://www.siteaconseil.fr

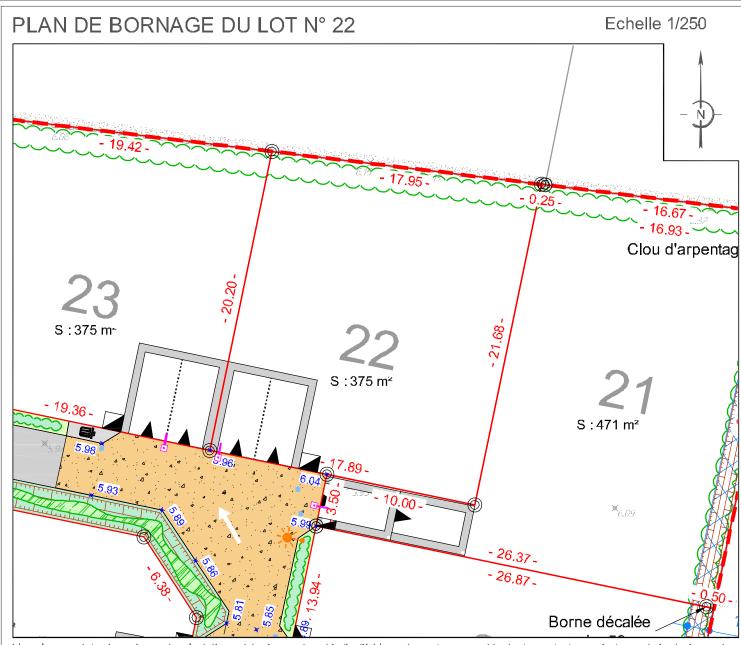

L'emplacement des branchements, plantations et équipements est indicatif. L'acquéreur devra avant toute demande de permis de construire, tenir compte de l'emplacement des réseaux sur le terrain, des implantations futures, des candélabres et des espaces verts.

